LEGENDA:

- Caixas e curvas
- Canaleta de Alumínio Dutotec
- SS — Interruptor de duas seções
- Luminária de LED embutir no forro

LEGENDA

- SS → Interruptor de duas seções
- Tomada elétrica 2P+T 10A instalada a 30cm do piso
- PDM-X → Sistema de conexões dos disjuntores plugin do UPS-X
- PDM-Y → Sistema de conexões dos disjuntores plugin do UPS-Y
- PDU-X / PDM-X-CIR-1 → Unidade de Distribuição de energia fixada no rack alimentada pelo UPS-X
- PDU-Y / PDM-Y-CIR-1 → Unidade de Distribuição de energia fixada no rack alimentada pelo UPS-Y
- QDEM-Cir-Cond (Circuito elétrico de alimentação das condensadoras via QDEM)
- PDM-X-CIR-6 → Circuito elétrico do SICA (Sistema de controle de acesso) alimentada pela PDM-Y / UPS-Y
- PDM-X-CIR-5 → Circuito elétrico do SDAI (Sistemade Detecção e Alarme de Incêndio) alimentada pela PDM-Y / UPS-Y
- Circuito elétrico do do SICI (Sistema de Combate a Incêndio) alimentada pela PDM-Y / UPS-Y
- QDEM → QDEM (Quadro de Distribuição Elétrica de Energência)

LEGENDA:

	SISTEMA DE ELETROCALHA GALVANIZADA PERFURADA 200X100MM PARA ACOMODAR O CABEAMENTO ELÉTRICO
	SISTEMA DE ELETROCALHA GALVANIZADA PERFURADA 200X100MM PARA ACOMODAR O CABEAMENTO LÓGICO
	COPEX METÁLICO REVESTIDO DE 3/4" E 1"
	ELETRODUTO GALVANIZADO DE 1/2", 3/4", 1" E 2" PARA ACOMODAR O CABEAMENTTO ELÉTRICO
	ELETRODUTO GALVANIZADO DE 3/4" E 1" PARA ACOMODAR O CABEAMENTTO LÓGICO
	CONDULETES METÁLICOS SEM ROSCA TIPO L, C, T e LB RESPECTIVAMENTE
	ELETRODUTO E ELETROCALHA QUE SOBE E DESCE

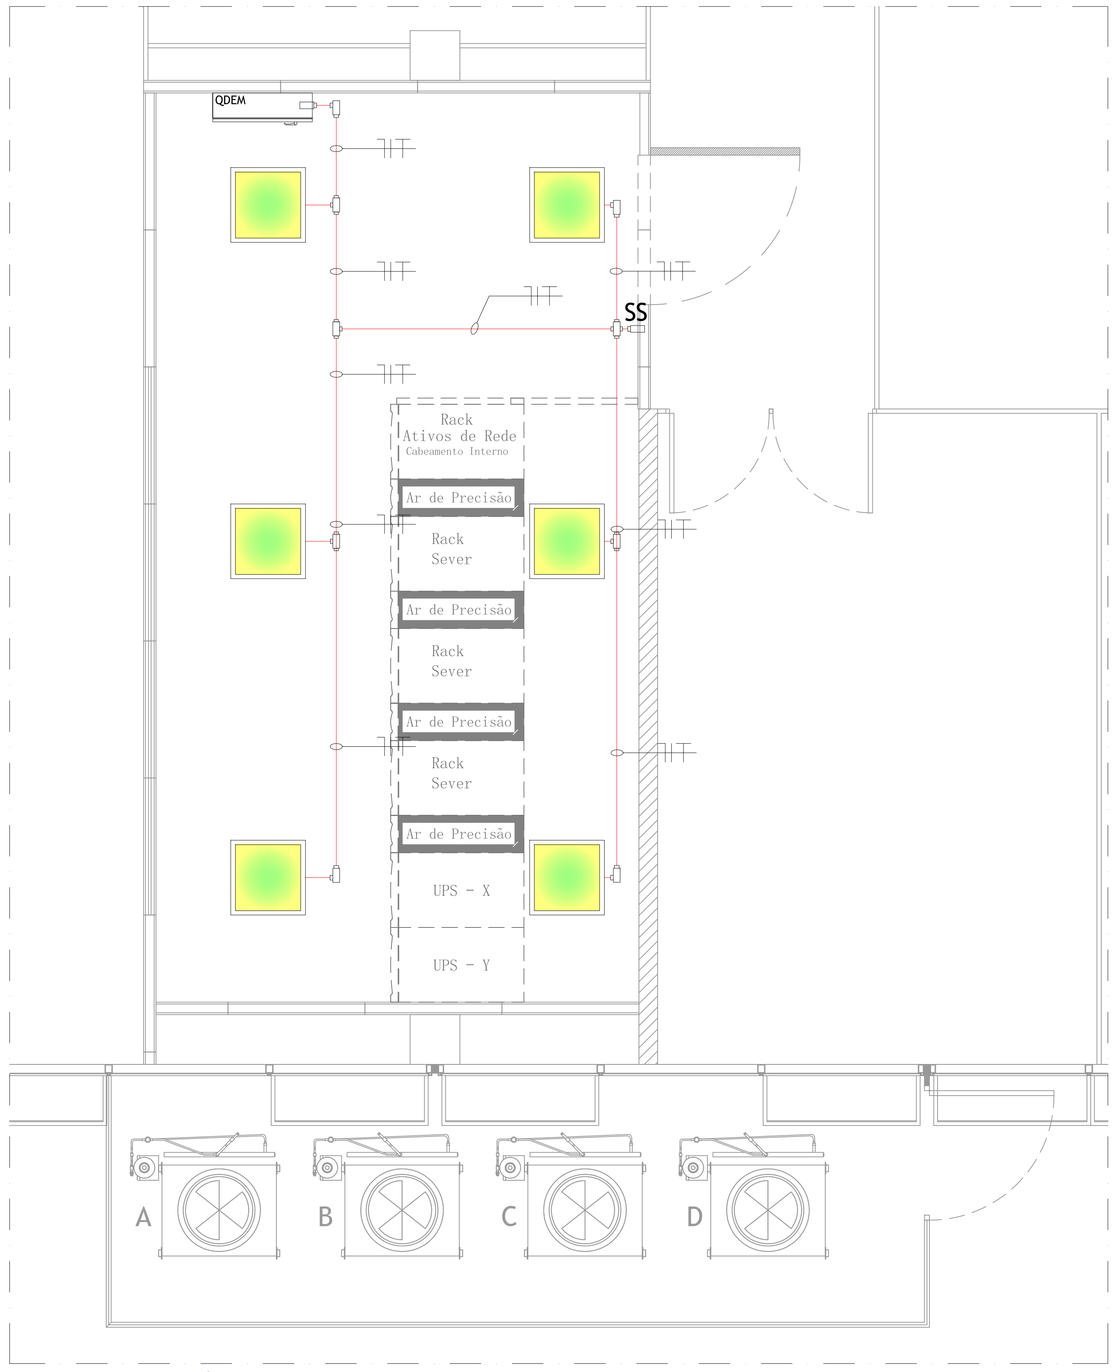

PLANTA BAIXA - REDE ELÉTRICA - ILUMINAÇÃO

ESCALA 1:25

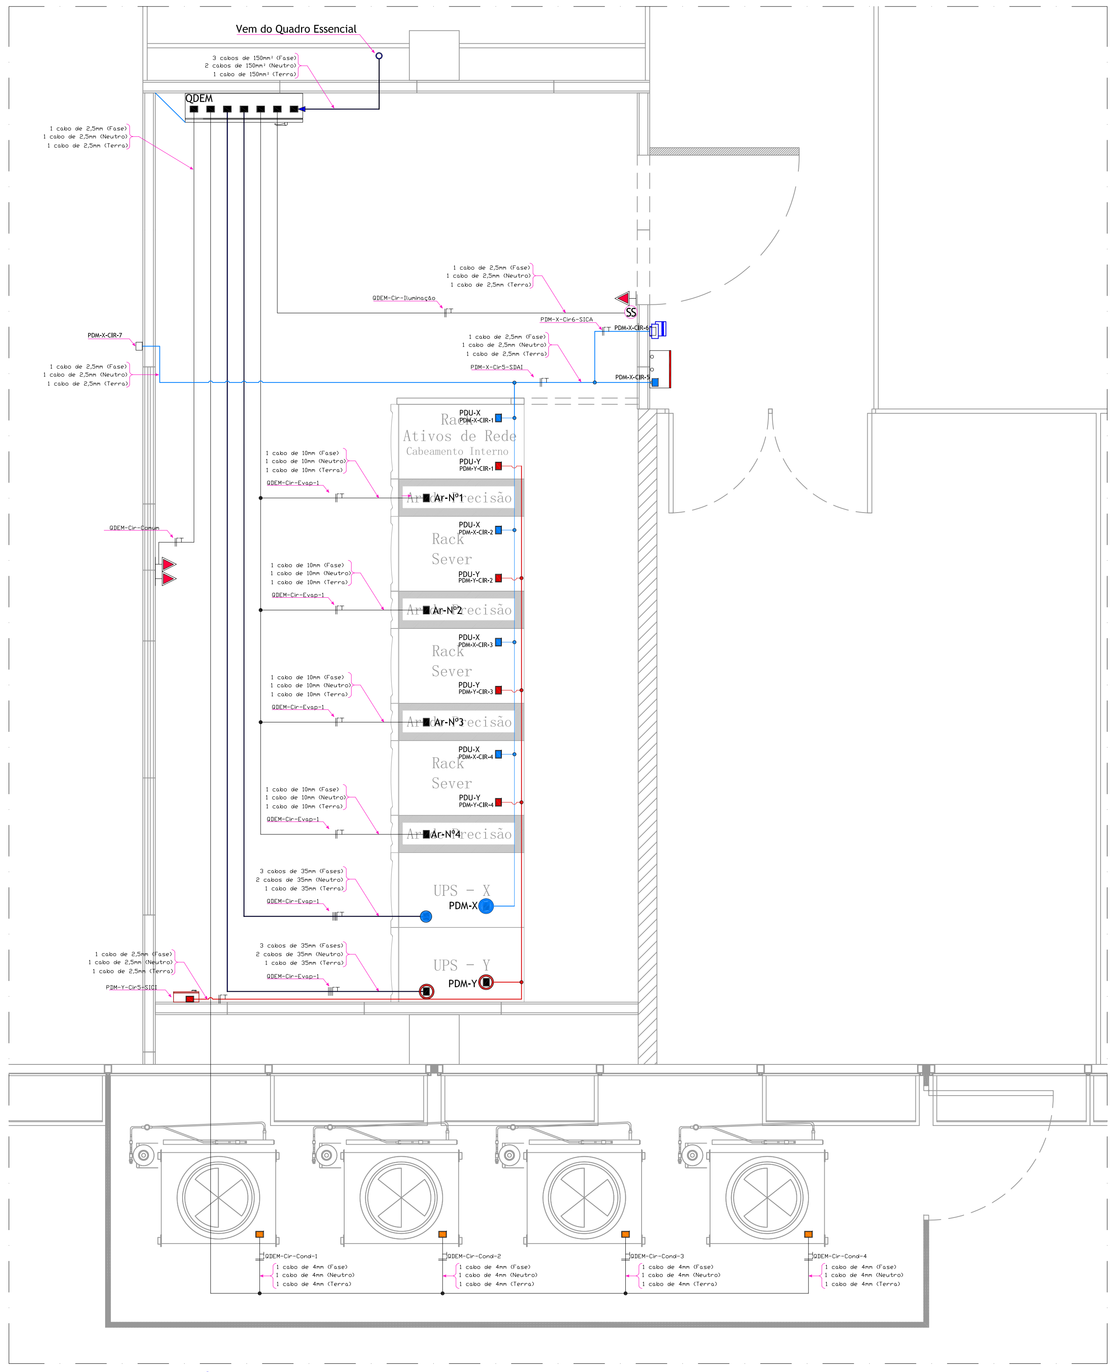

PLANTA BAIXA - REDE ELÉTRICA - CIRCUITOS

ESCALA 1:25

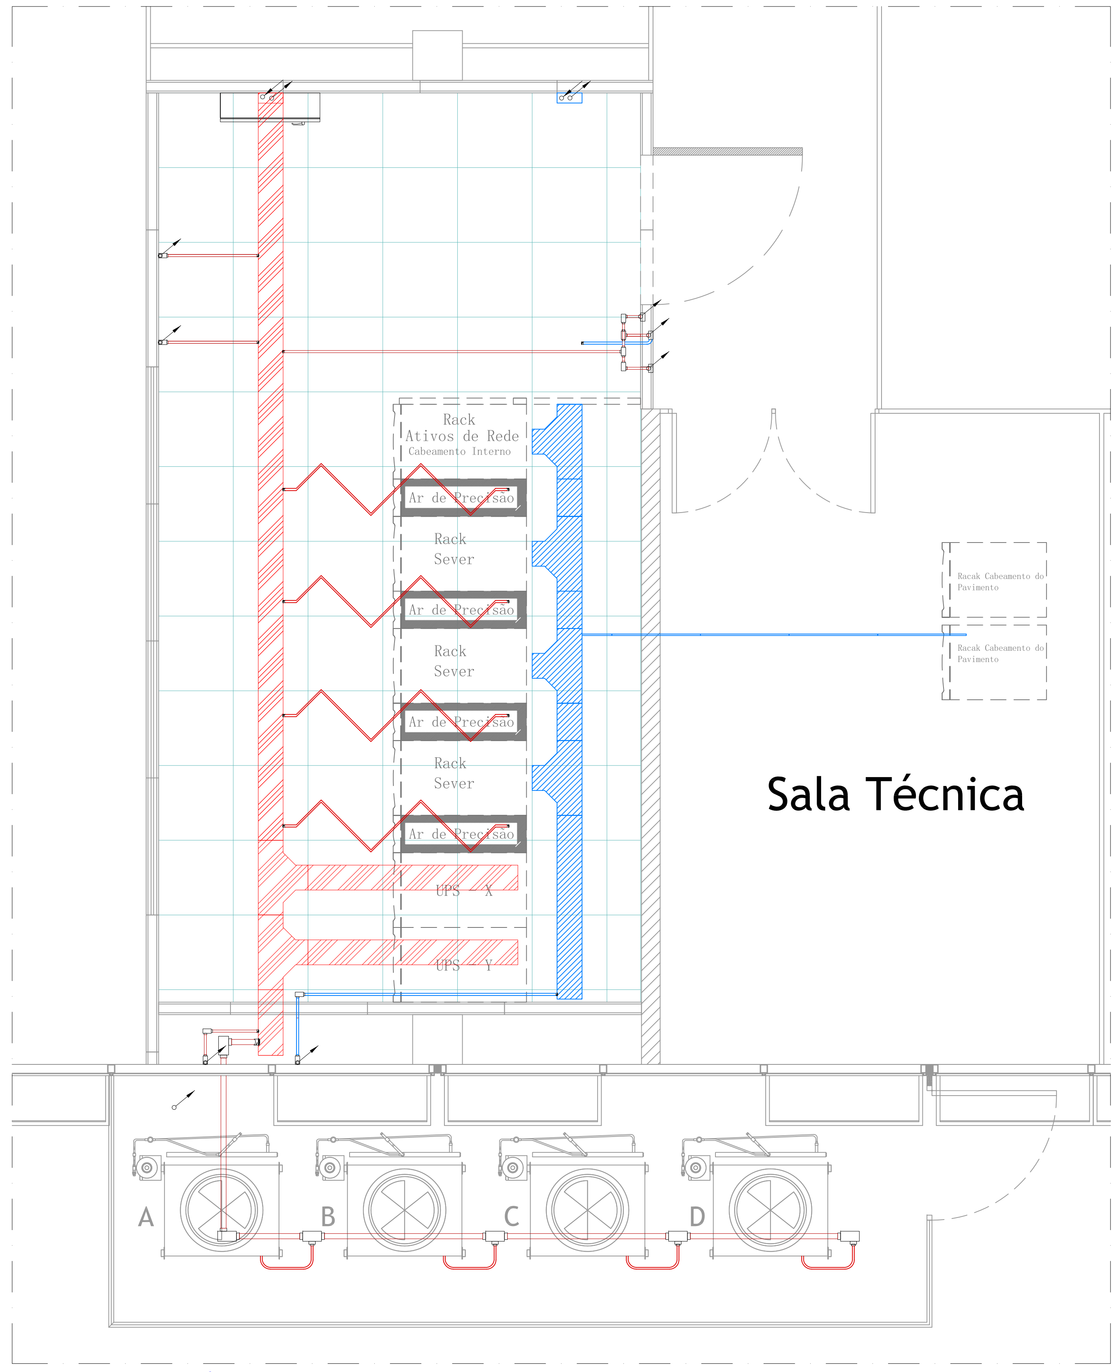

PLANTA BAIXA - REDE ELÉTRICA - INFRAESTRUTURA

ESCALA 1:25

REVISÃO	DATA	DESCRIÇÃO
00	18/09/2018	EMISSÃO INICIAL

PROJETISTA

UMA AUTOMAÇÃO E INFRAESTRUTURA DE REDES

RESPONSÁVEL	UMA Automação
DESENVOLVIMENTO PROJETISTA	Eng.º Ronato Batista
DESENHO	Eng.º Ronato Batista
CLIENTE	TRIBUNAL DE CONTAS DO ESTADO DE GOIÁS
ESCALA	INDICADA
OBRA	TCE-GO
DATA DE EMISSÃO	09/2019
PROJETO	DATA CENTER
FASE	ASBUILTS
PRANCHA	REDE ELÉTRICA
TAMANHO DA FOLHA	A0
OBSERVAÇÃO	
FOLHA Nº	DC 06
REVISÃO	R02