LEGENDA:

- Cabo F/UTP Categoria 6A
- 5 Patchs Panels Categoria 6A
- 1 Patch Panel Categoria 6A

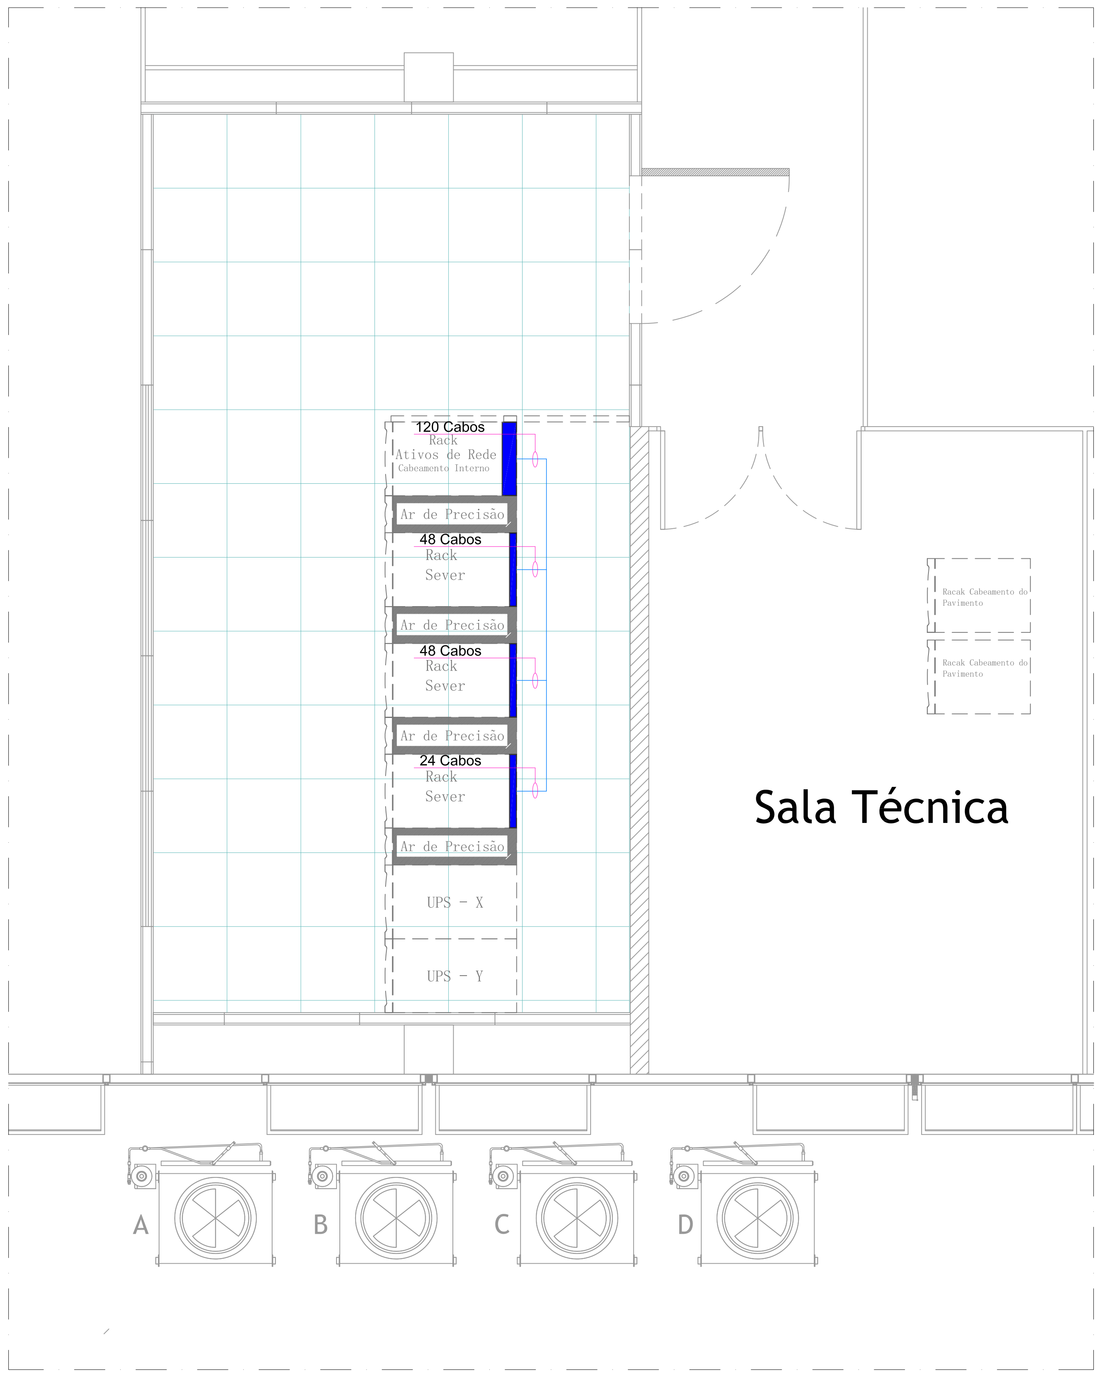

PLANTA BAIXA - TELEMÁTICA - CABEAMENTO (UTP) INTERNO

ESCALA 1:25

LEGENDA:

- Cabo óptico indoor/outdoor com 12 fibras do tipo 50/125microns OM4
- 2 (D.I.Os (Distribuidores Internos Ópticos) com Acopladores LC
- 1 (D.I.O (Distribuidore Interno Óptico) com Acopladores LC

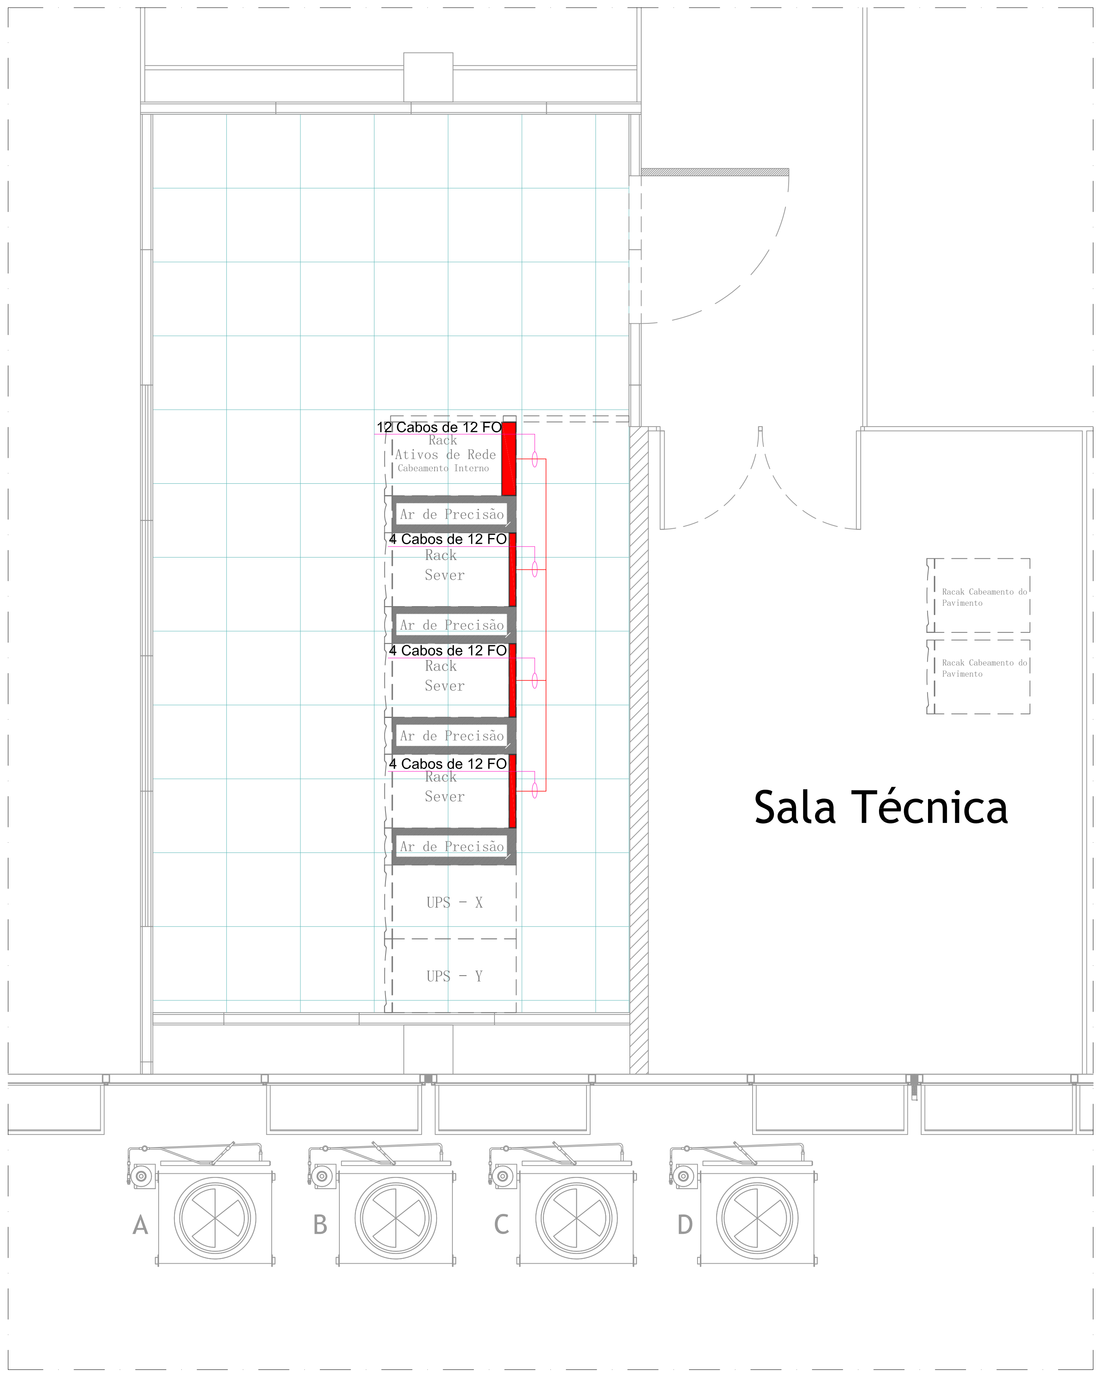

PLANTA BAIXA - TELEMÁTICA - CABEAMENTO (ÓPTICO) INTERNO

ESCALA 1:25

LEGENDA:

- Cabo F/UTP Categoria 6A
- 1 Patch Panel Categoria 6
- Conexões Ditera RJ-45 Cat6

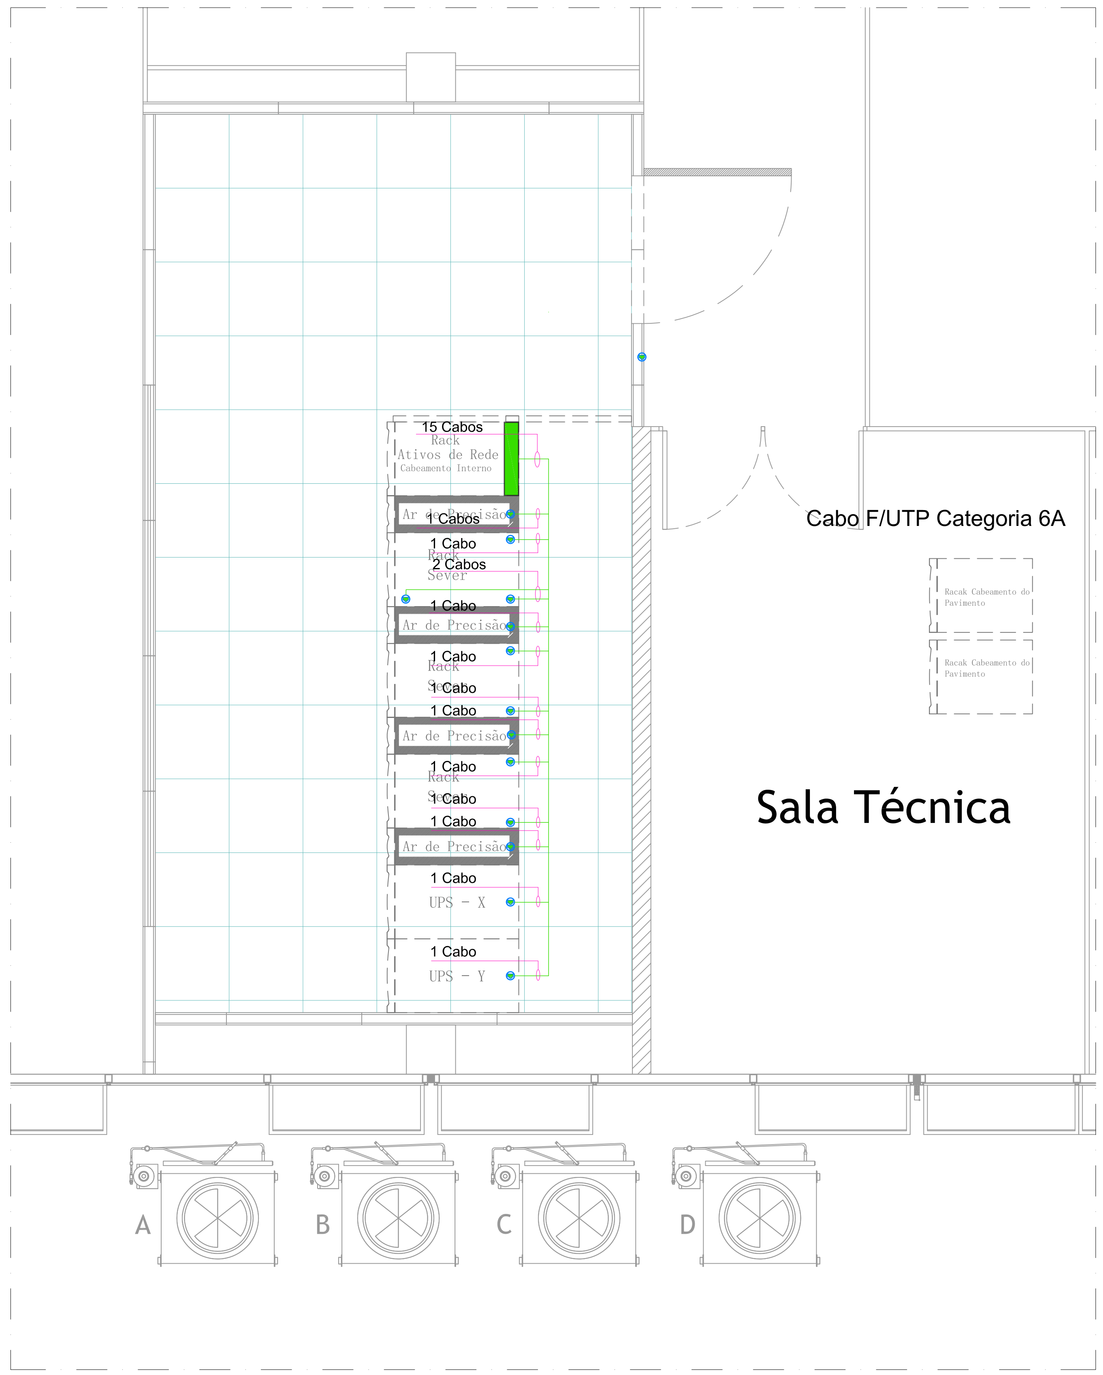

PLANTA BAIXA - TELEMÁTICA - CABEAMENTO DOS SISTEMAS

ESCALA 1:25

REVISÃO	DATA	DESCRIÇÃO
00	18/09/2018	EMISSÃO INICIAL

PROJETISTA

UMA AUTOMAÇÃO E INFRAESTRUTURA DE REDES

RESPONSÁVEL: UMA Automação

DESENVOLVIMENTO PROJETISTA: Eng.º Ronato Batista

DESENHO: Eng.º Ronato Batista

CLIENTE: TRIBUNAL DE CONTAS DO ESTADO DE GOIÁS

ESCALA: INDICADA

OBRA: TCE-GO

DATA DE EMISSÃO: 01/2019

PROJETO: DATA CENTER

FASE: ASBUILTS

PRANCHA: TELEMÁTICA - PLANTAS BAIXAS

TAMANHO DA FOLHA: A0

OBSERVAÇÃO

FOLHA Nº: DC 09

REVISÃO: R02