
DETALHES DAS CONEXÕES DO CABEAMENTO ENTRE AS EVAPORADORA E SISTEMA DE MONITORAMENTO

SEM ESCALA

REDE MODBUS

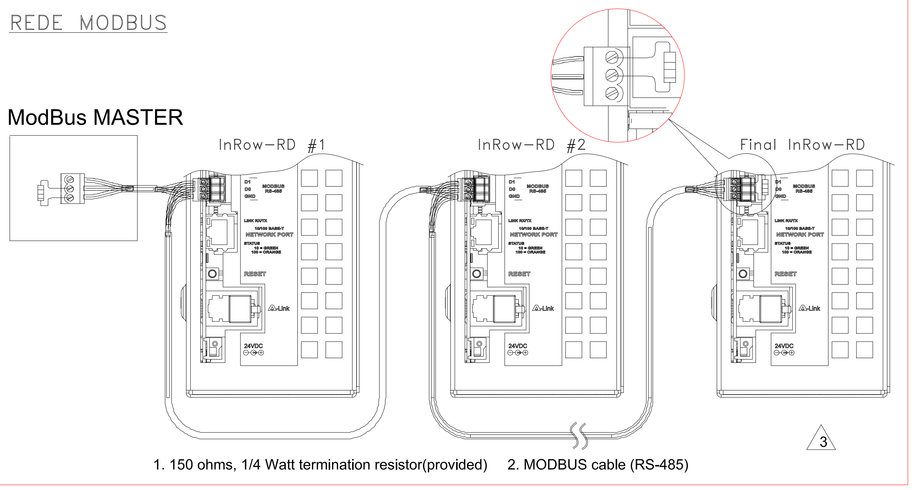


1. 150 ohms, 1/4 Watt termination resistor(provided) 2. MODBUS cable (RS-485)

DETALHES DAS CONEXÕES DO CABEAMENTO ENTRE AS EVAPORADORA E SISTEMA DE MONITORAMENTO


SEM ESCALA

A–LINK COMUNICAÇÃO ENTRE MÁQUINAS

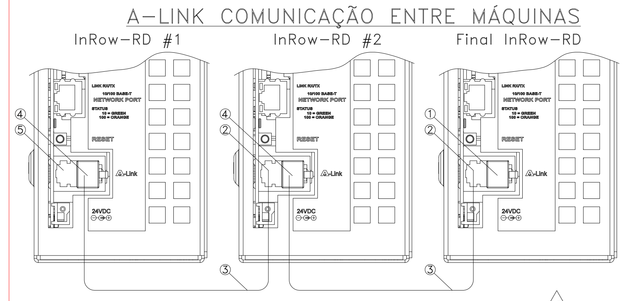

1. A-Link out port (with provided RJ-45 terminator)
2. A-Link in port
3. A-Link cable (CAT-5 ethernet cable)
4. A-Link out port
5. A-Link in port (with provided RJ-45 terminator)


PORTA ETHERNET

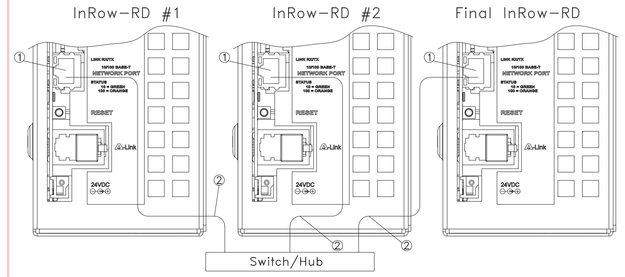

1. NETWORK PORT
2. LAN cable (10/100 Base-T)

DETALHES DAS LINHAS FRIGORÍGEANAS

SEM ESCALA

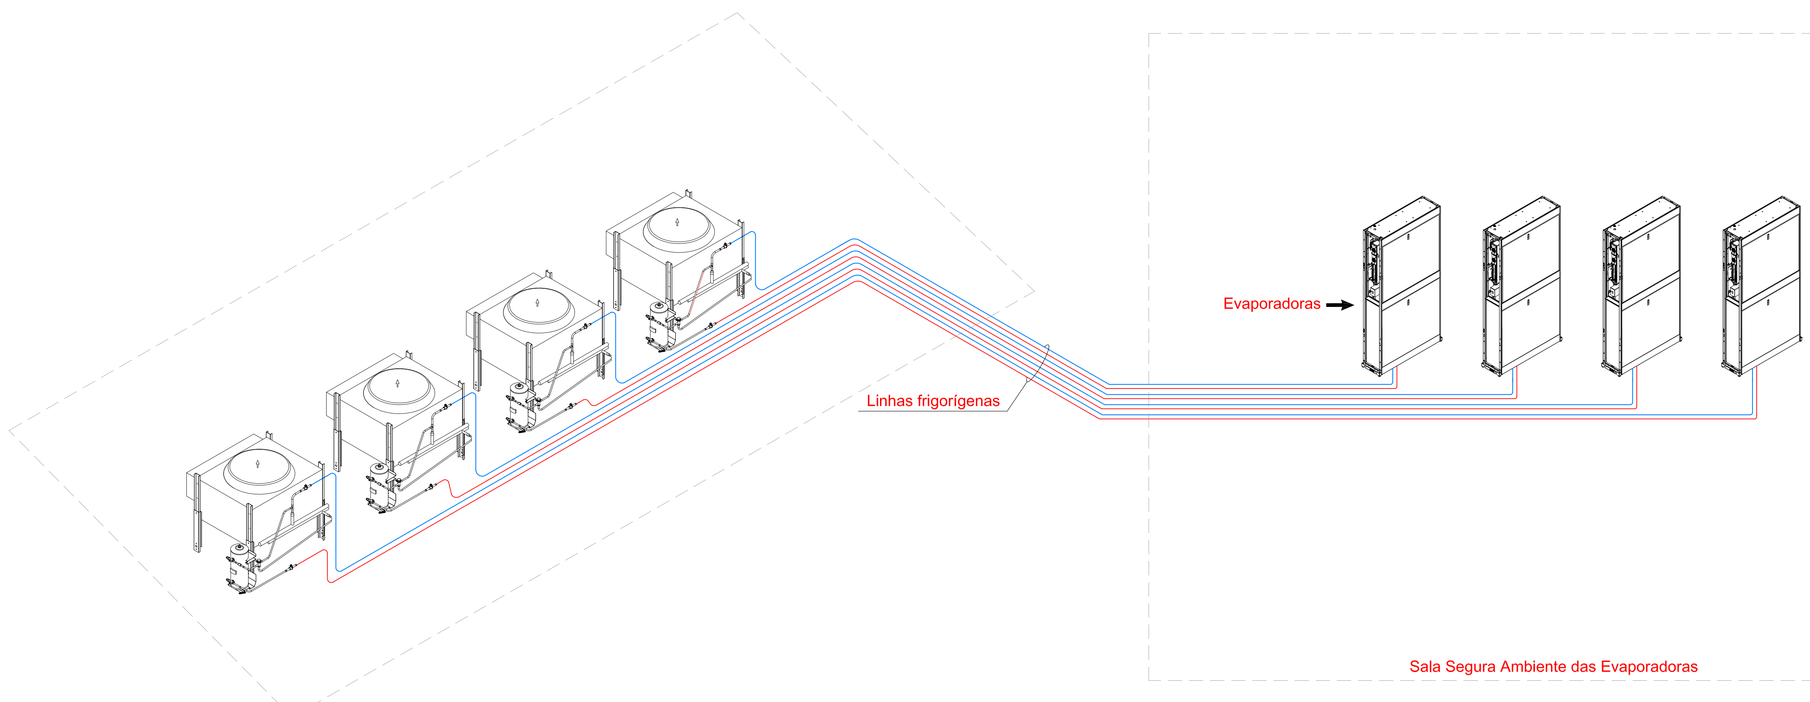

TIPOS DE CONEXÕES:		
CONNECTION		
DESCARCA DO REFRIGERANTE		
TUBULAÇÃO FRIA	1" ROTOLOCK "	1/2" OD
TUBULAÇÃO QUENTE		3/16" ID 5/16" OD

LINHA FIGRORÍGENAS:

Linha frigorígena tubulação fria

Linha frigorígena tubulação quente

REVISÃO	DATA	DESCRIÇÃO
00	01/02/2018	EMISSÃO INICIAL

PROJETISTA

UMA Automação

DESENVOLVIMENTO PROJETISTA

Eng.º Luiz André

DESENHO

Eng.º Ronato Batista

CLIENTE

SERVIÇO FLORESTAL BRASILEIRO

ESCALA

1:50

OBRA

SEDE DO SFB BRASÍLIA

DATA DE EMISSÃO

01/2019

PROJETO

DATA CENTER

FASE

ASBUILTS

PRANCHA

CLIMATIZAÇÃO

TAMANHO DA FOLHA

A0

OBSERVAÇÃO

FOLHA Nº

DC 02

REVISÃO

R02