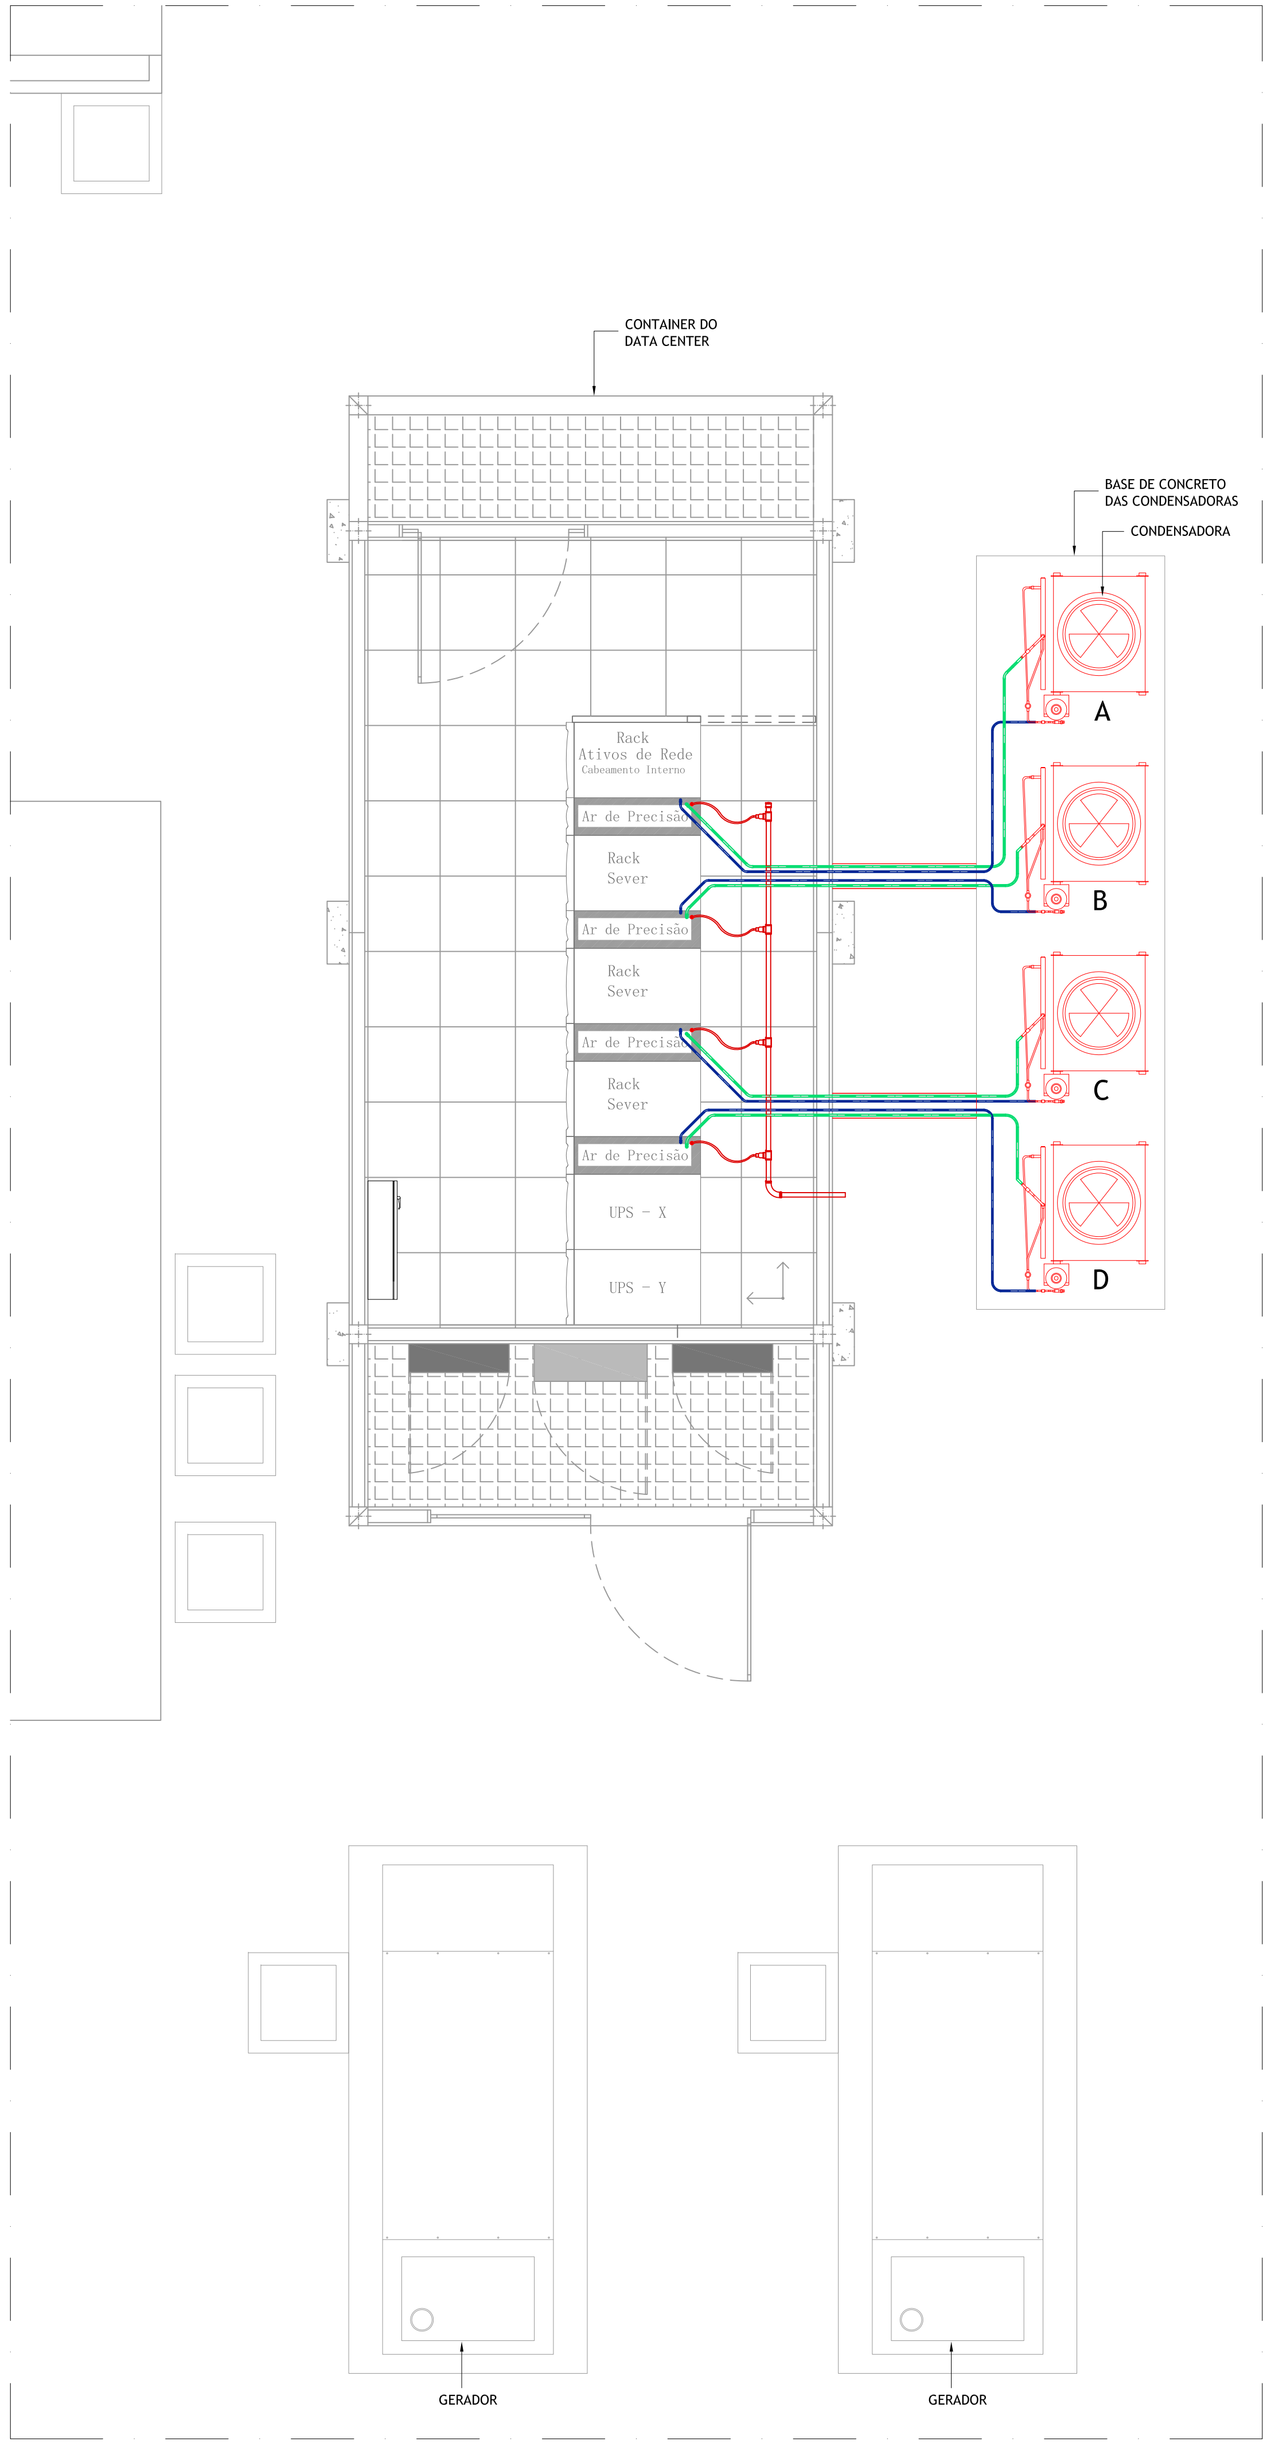


LEGENDA

- TUBO DE COBRE Ø 1/2" (espessura 1/32)
- TUBO DE COBRE Ø 5/8" (espessura 1/32)
- DRENO (1") DAS EVAPORADORAS

PLANTA BAIXA - CLIMATIZAÇÃO

ESCALA 1:50 - COTAS EM CENTÍMETROS

REVISÃO	DATA	DESCRIÇÃO
00	18/09/2018	EMISSÃO INICIAL

PROJETISTA

UMA AUTOMAÇÃO E INFRAESTRUTURA DE REDES

RESPONSÁVEL: UMA Automação

DESENVOLVIMENTO/ PROJETISTA: Eng.º Luiz André

DESENHO: Max Simião

CLIENTE: TRIBUNAL DE CONTAS DO ESTADO DE GOIÁS

ESCALA: INDICADA

OBRA: TCE-GO

DATA DE EMISSÃO: 01/2019

PROJETO: DATA CENTER - BACKUP EXTERNO

FASE: ASBUILTS

PRANCHA: CLIMATIZAÇÃO

TAMANHO DA FOLHA: A2

OBSERVAÇÃO

FOLHA Nº: DC13

REVISÃO: R02