
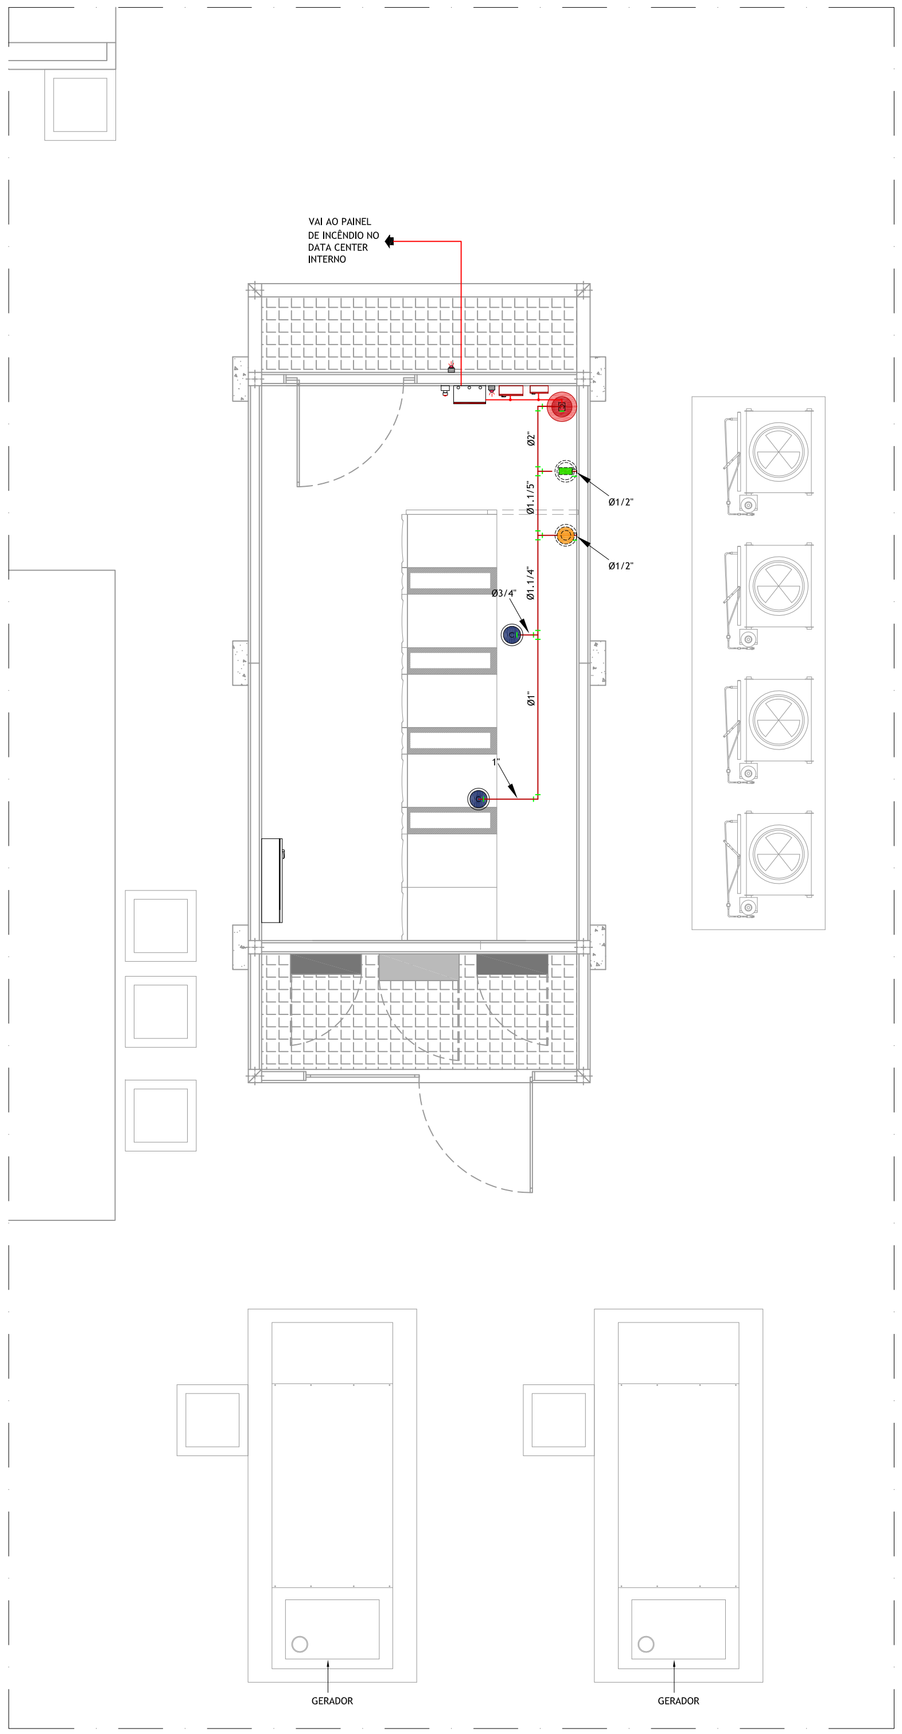


PLANTA BAIXA - COMBATE DE INCÊNDIO

ESCALA 1:50 - COTAS EM CENTÍMETROS


LEGENDA

- DIFUSOR INSTALADO NA PAREDE DO CORREDOR QUENTE
- DIFUSOR NO AMBIENTE
- DIFUSOR SOB O PISO ELEVADO
- TUBULAÇÃO DE GÁS NO ENTREFORRO
- TUBULAÇÃO DE GÁS NO PISO ELEVADO
- INDICAÇÃO DE TUBULAÇÃO QUE DESCE
- CILINDRO DE GÁS HFC227 (SISTEMA DE COMBATE A INCÊNDIO POR INUNDAÇÃO)
- BOTÃO DE BLOQUEIO DO GÁS
- PAINEL DE DETECÇÃO DE INCÊNDIO
- CABO DE ACIONAMENTO DA SOLENÓIDE
- GABINETE DE CONTROLE DO ACIONAMENTO DE GÁS
- GABINETE DA FONTE AUXILIAR

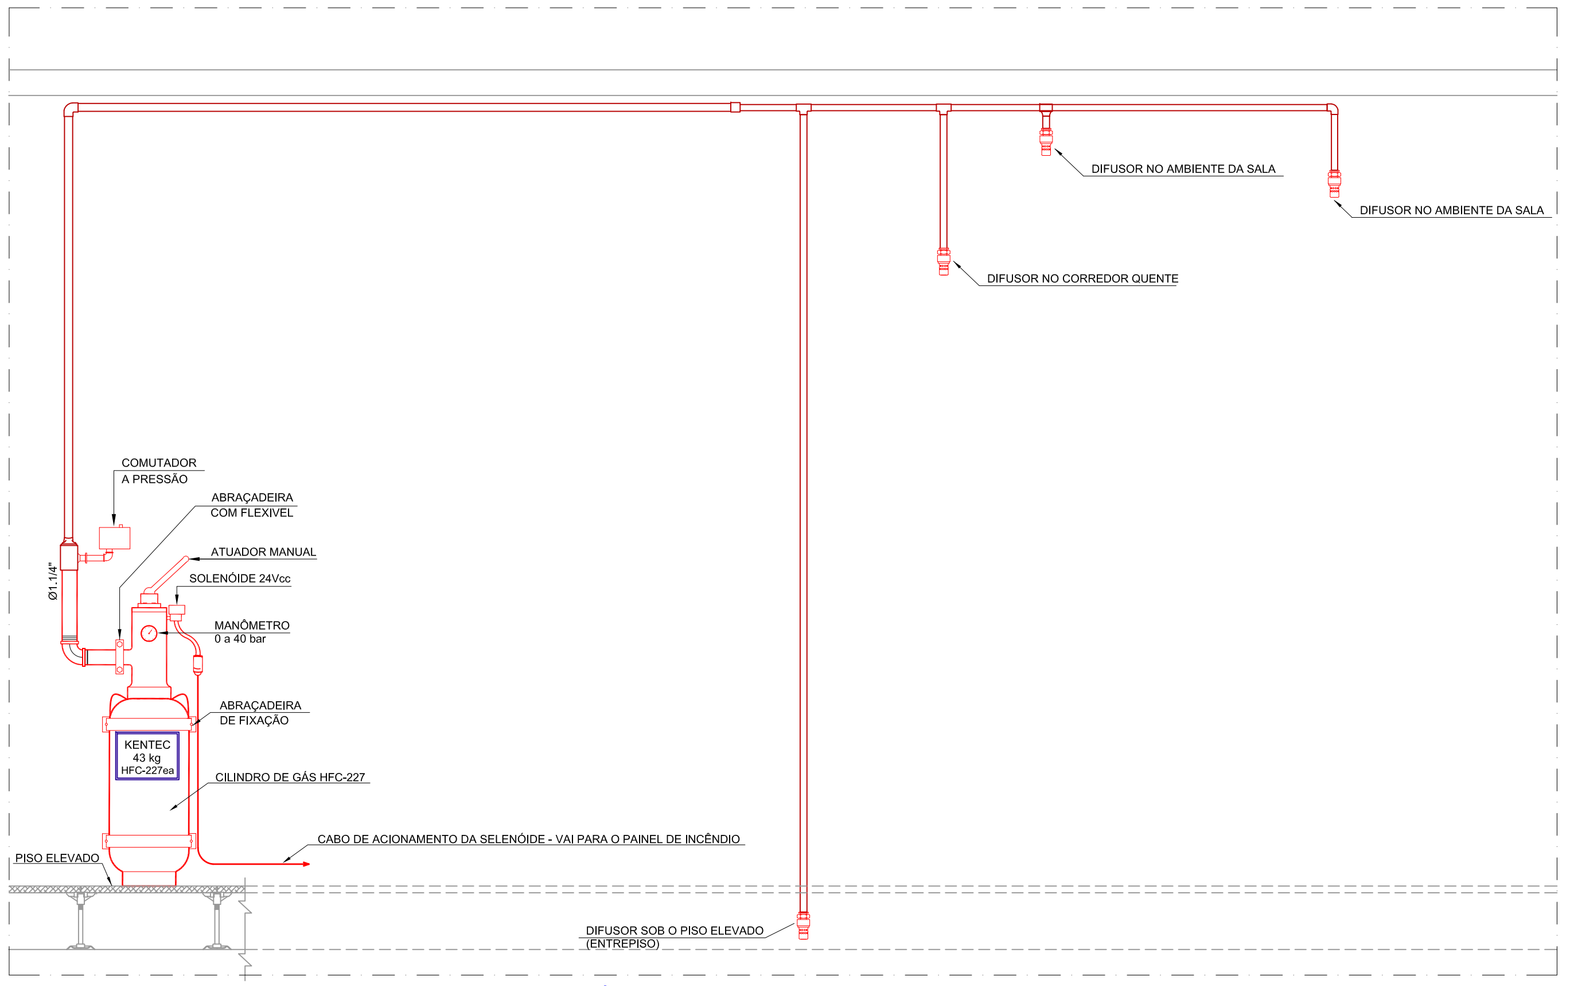


CORTE - ESQUEMA DO SISTEMA DE COMBATE DE INCÊNDIO

SEM ESCALA

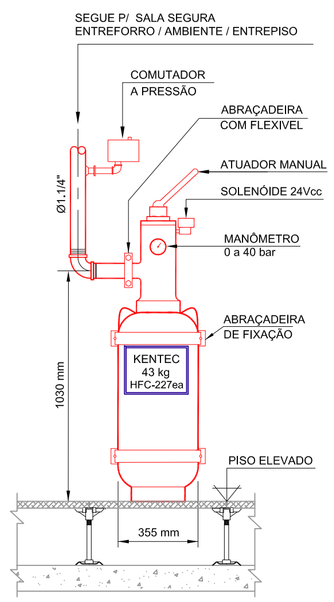


CILINDRO DE HFC-227ea

SEM ESCALA

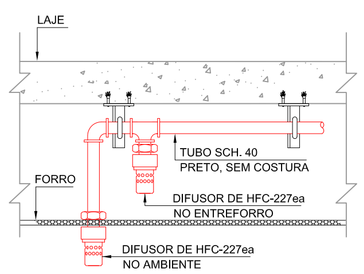

DIFUSOR DE HFC-227ea
NO ENTREFORRO e AMBIENTE

SEM ESCALA

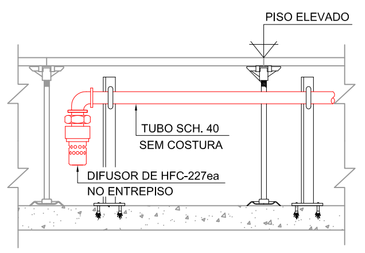

DIFUSOR DE HFC-227ea
NO ENTREPISO

SEM ESCALA

00	18/09/2018	EMISSÃO INICIAL
REVISÃO	DATA	DESCRIÇÃO

PROJETISTA

UMA Automação

AUTOMAÇÃO E INFRAESTRUTURA DE REDES

RESPONSÁVEL	UMA Automação
DESENVOLVIMENTO/ PROJETISTA	Eng.º Ronato Batista
DESENHO	Max Simião
CLIENTE	TRIBUNAL DE CONTAS DO ESTADO DE GOIÁS
ESCALA	INDICADA
OBRA	TCE-GO
DATA DE EMISSÃO	01/2019
PROJETO	DATA CENTER - BACKUP EXTERNO
FASE	ASBUILTS
PRANCHA	COMBATE DE INCÊNDIO
TAMANHO DA FOLHA	A2
OBSERVAÇÃO	
FOLHA Nº	DC14
REVISÃO	R02