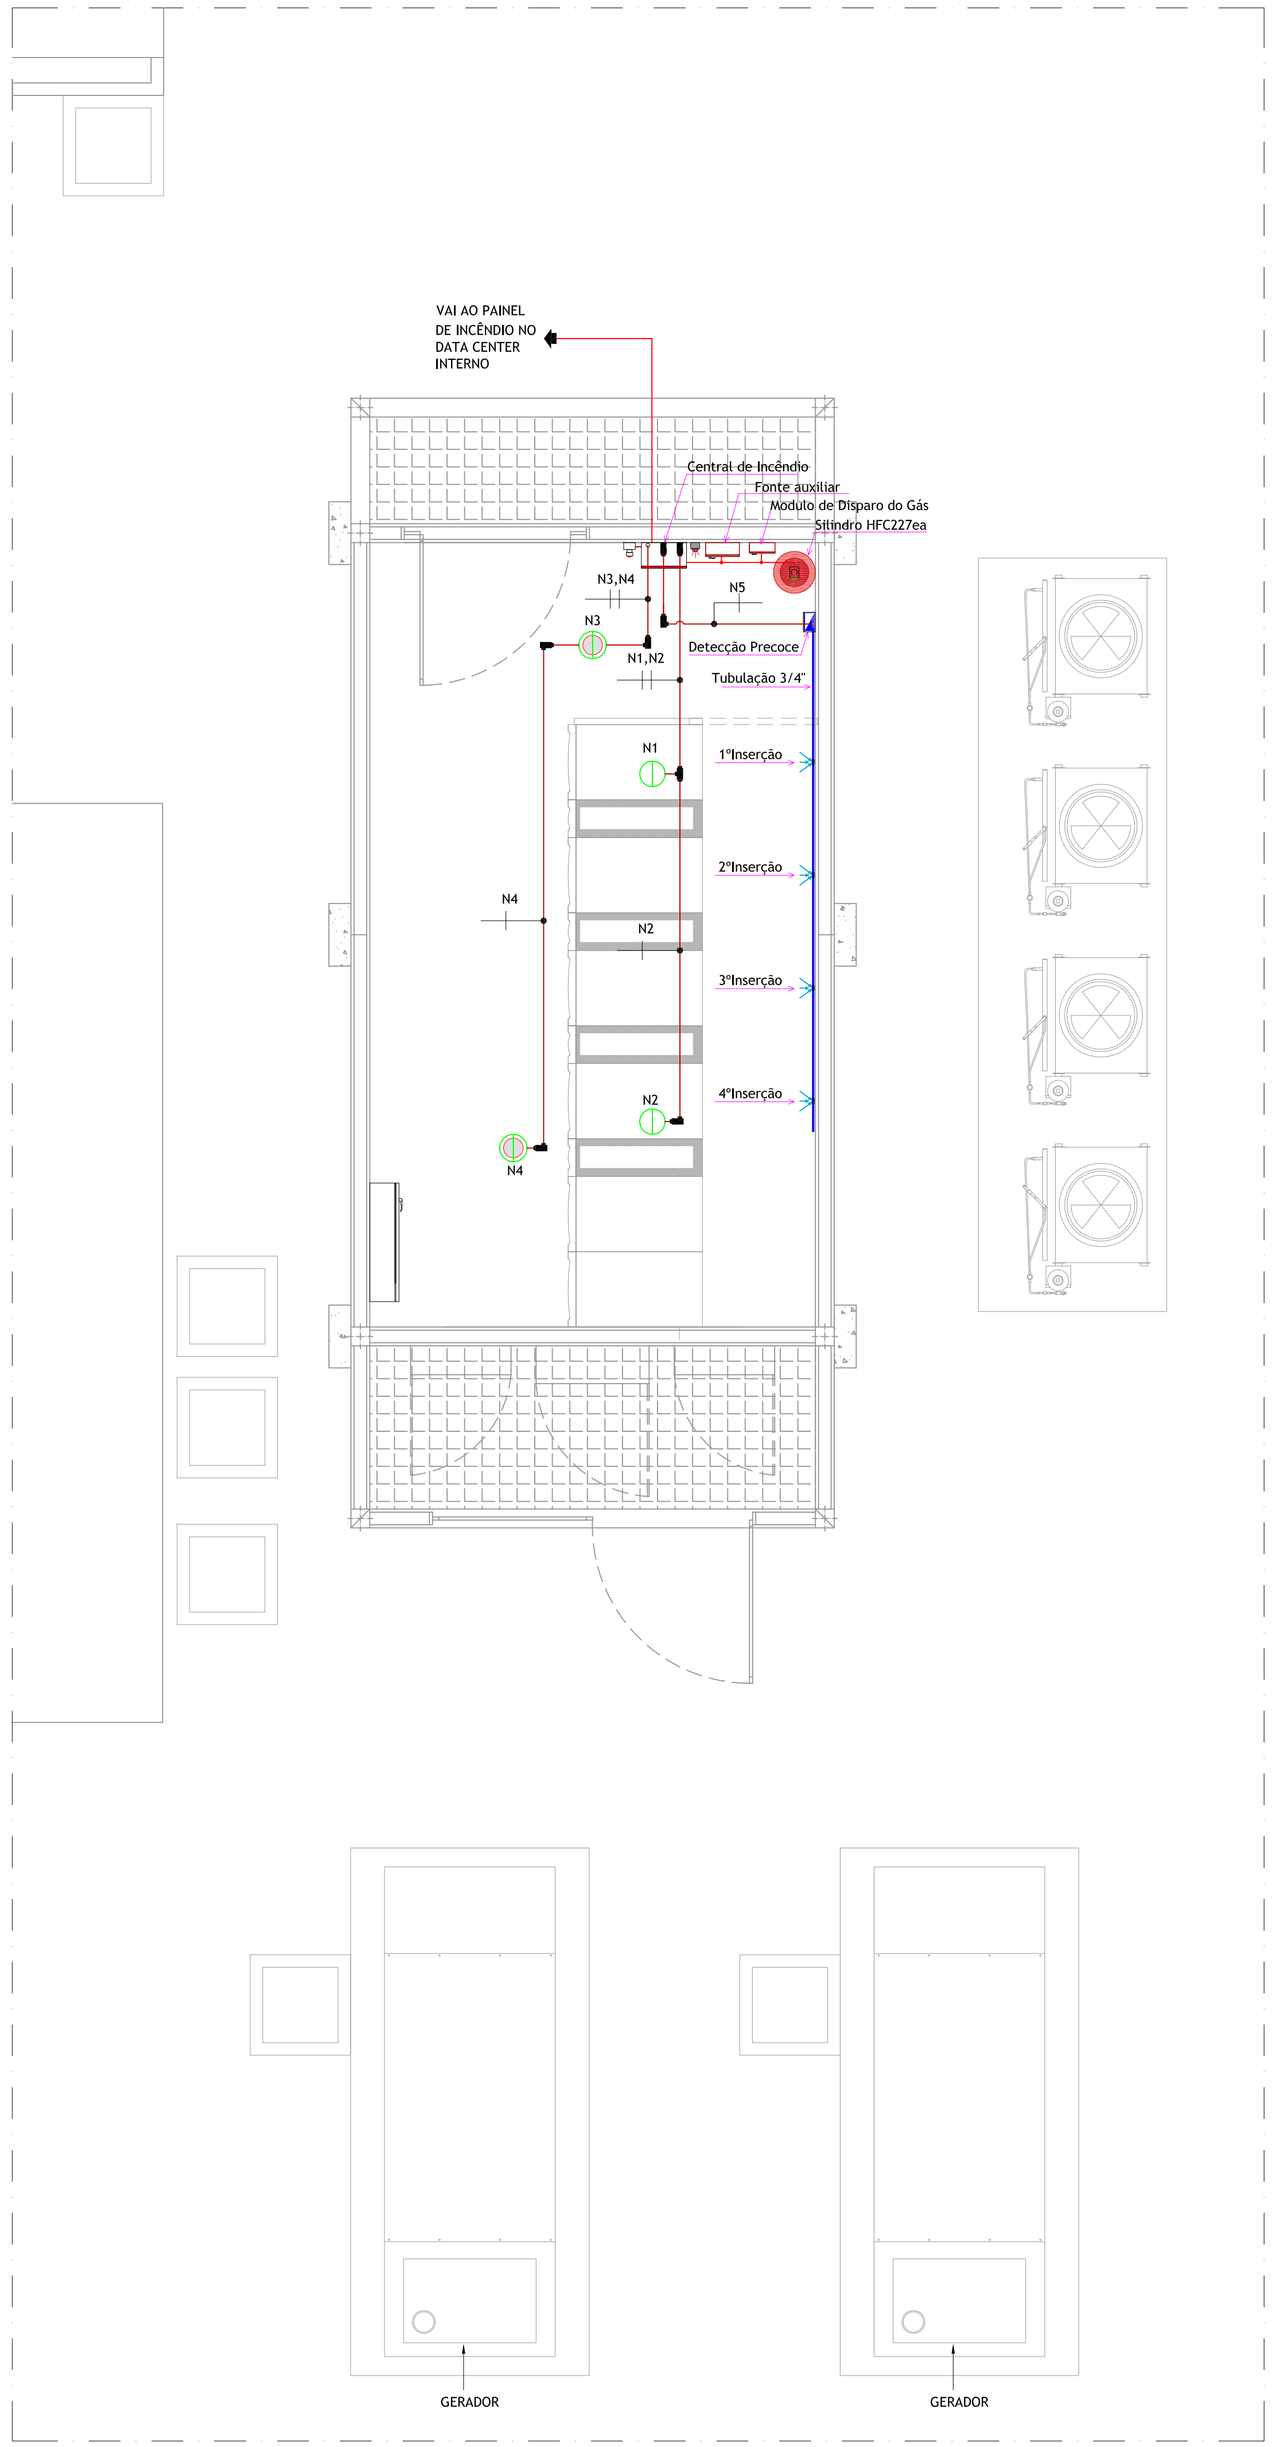


LEGENDA

- DETECTOR SOB O FORRO (AMBIENTE)
- DETECTOR SOBRE O FORRO (ENTREFORRO)
- DETECTOR NO ENTREPISO DO PISO ELEVADO
- DETECTOR PRECOCE POR ASPIRAÇÃO DE AR
- ELETRODUTO Ø3/4" INSTALADO NO CORREDOR QUENTE (DETECÇÃO PRECOCE)
- INSERÇÕES NA TUBULAÇÃO DO SISTEMA DE DETECÇÃO PRECOCE
- ELETRODUTO Ø3/4" INSTALADO NO FORRO
- ELETRODUTO Ø3/4" INSTALADO NO FORRO
- CONDULETES

PLANTA BAIXA - COMBATE DE INCÊNDIO

ESCALA 1:50 - COTAS EM CENTÍMETROS

REVISÃO	DATA	DESCRIÇÃO
00	18/09/2018	EMISSÃO INICIAL

PROJETISTA

UMA AUTOMAÇÃO E INFRAESTRUTURA DE REDES

RESPONSÁVEL: UMA Automação

DESENVOLVIMENTO/ PROJETISTA: Eng.º Ronato Batista

DESENHO: Max Simião

CLIENTE: TRIBUNAL DE CONTAS DO ESTADO DE GOIÁS

ESCALA: INDICADA

OBRA: TCE-GO

DATA DE EMISSÃO: 01/2019

PROJETO: DATA CENTER - BACKUP EXTERNO

FASE: ASBUILTS

PRANCHA: DETECÇÃO DE INCÊNDIO

TAMANHO DA FOLHA: A2

OBSERVAÇÃO

FOLHA Nº: DC15

REVISÃO: R02