
LEGENDA:

- Cabo F/UTP Categoria 6A
- 5 Patchs Panels Categoria 6A
- 1 Patch Panel Categoria 6A

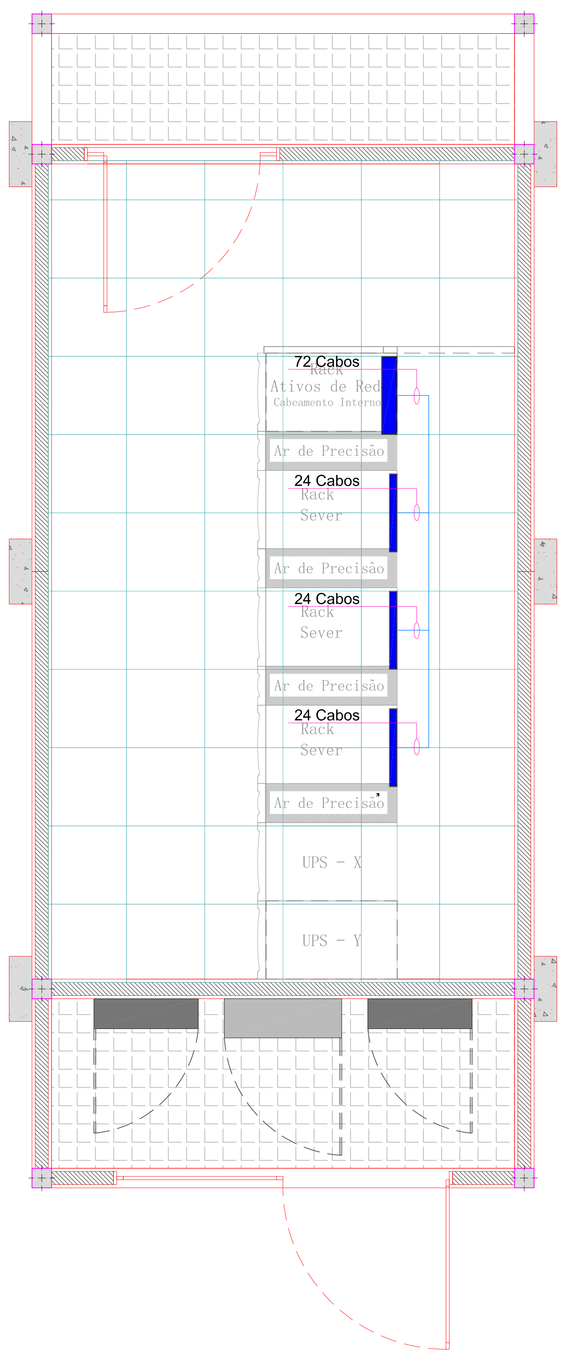


PLANTA BAIXA - TELEMÁTICA - CABEAMENTO (UTP) INTERNO

ESCALA 1:25

LEGENDA:

- Cabo F/UTP Categoria 6
- 1 Patch Panel Categoria 6
- Conexões Ditera RJ-45 Cat6

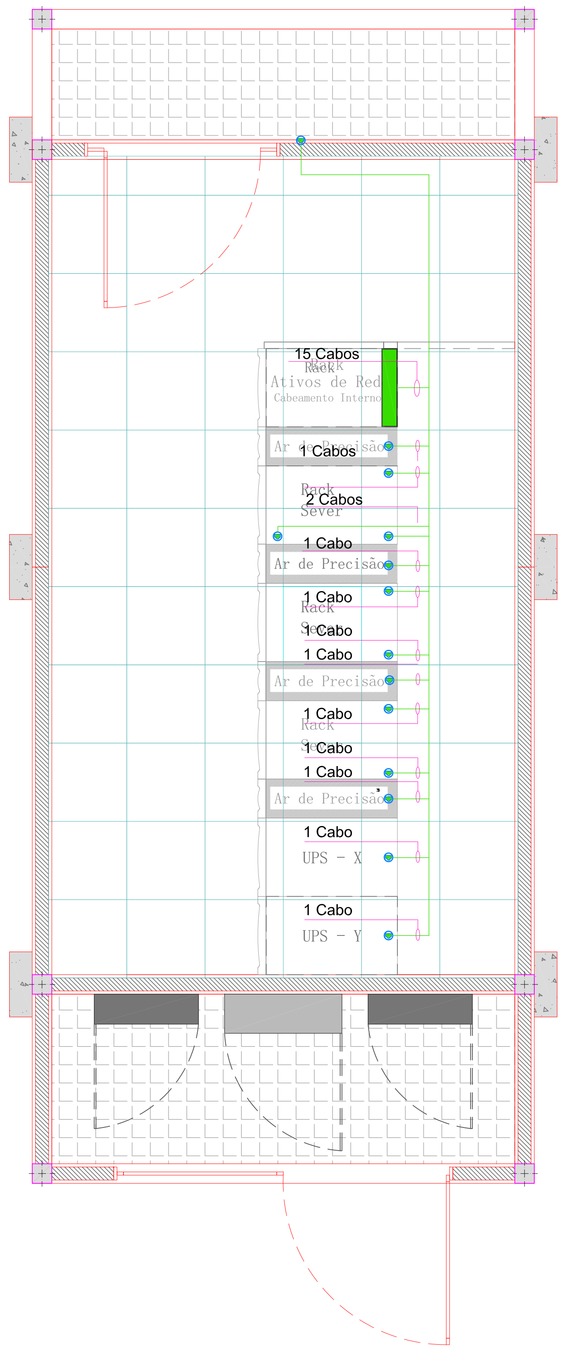


PLANTA BAIXA - TELEMÁTICA - CABEAMENTO DOS SISTEMAS

ESCALA 1:25

LEGENDA:

- Cabo óptico indoor/outdoor com 12 fibras do tipo 50/125microns OM4
- 2 (D.I.Os (Distribuidores Internos Ópticos) com Acopladores LC
- 1 (D.I.O (Distribuidore Interno Óptico) com Acopladores LC

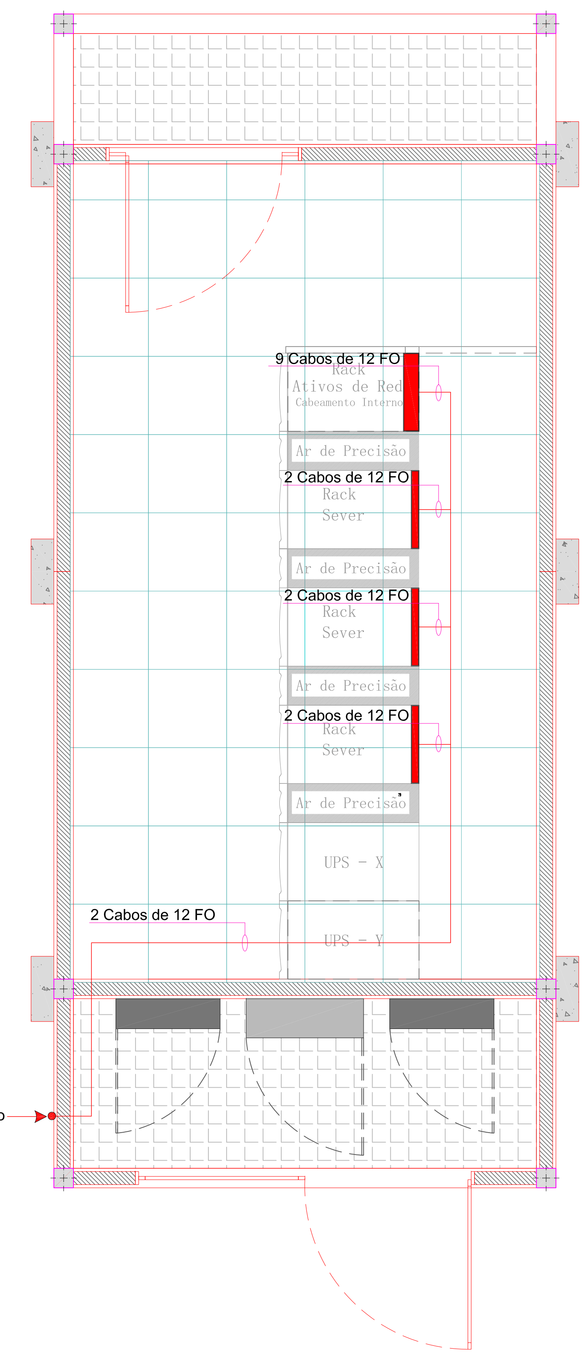

PLANTA BAIXA - TELEMÁTICA - CABEAMENTO ÓPTICO INTERNO

ESCALA 1:25

ESTE DESENHO NÃO PODERÁ SER ALTERADO, COPIADO OU USADO SOB NENHUM PRETEXTO SEM AUTORIZAÇÃO POR ESCRITO DO AUTOR.
DIREITOS AUTORAIS SOBRE O PROJETO DE ENGENHARIA RESERVADOS CONFORME LEI FEDERAL Nº9610 DE 19 DE FEVEREIRO DE 1998.

REVISÃO	DATA	DESCRIÇÃO
00	31/08/2018	EMISSÃO INICIAL

PROJETISTA

UMA AUTOMAÇÃO E INFRAESTRUTURA DE REDES

RESPONSAVEL: UMA Automação
DESENVOLVIMENTO PROJETISTA: Eng.º Ronato Batista
DESENHO: Eng.º Ronato Batista
CLIENTE: SERVIÇO FLORESTAL BRASILEIRO
ESCALA: Indicada
OBRA: SFB - BRASÍLIA
DATA DE EMISSÃO: 01/2019
PROJETO: DATA CENTER - BACKUP EXTERNO
FASE: ASBUILTS
PROJETO: TELEMÁTICA - PLANTAS BAIXAS
TAMANHO DA FOLHA: A0
OBSERVAÇÃO
FOLHA Nº: DC20
REVISÃO: R02